



Stadt Dübendorf

Kanton Zürich

Bushof Dübendorf
Teilrevision kommunaler Richtplan
"Verkehr"

Situation 1:5'000

Vom Gemeinderat festgesetzt am:

Namens des Gemeinderates

Der Präsident:

Von der Baudirektion genehmigt am:

Für die Baudirektion:

Die Ratssekretärin:

BDV Nr.


Dübendorf, 20. Mai 2022 / du.1316

Plan-Nummer	Version: 2.0	
1	Format: A3	
	Datum:	Visum:
Erstellt:	28.03.2022	Ahc
Geprüft:	28.03.2022	Kol
Druckdatum:	20.05.2022	




Gossweiler Ingenieure AG
Neuhofstrasse 34
8600 Dübendorf
Telefon 044 802 77 11
www.gossweiler.com

Gültig

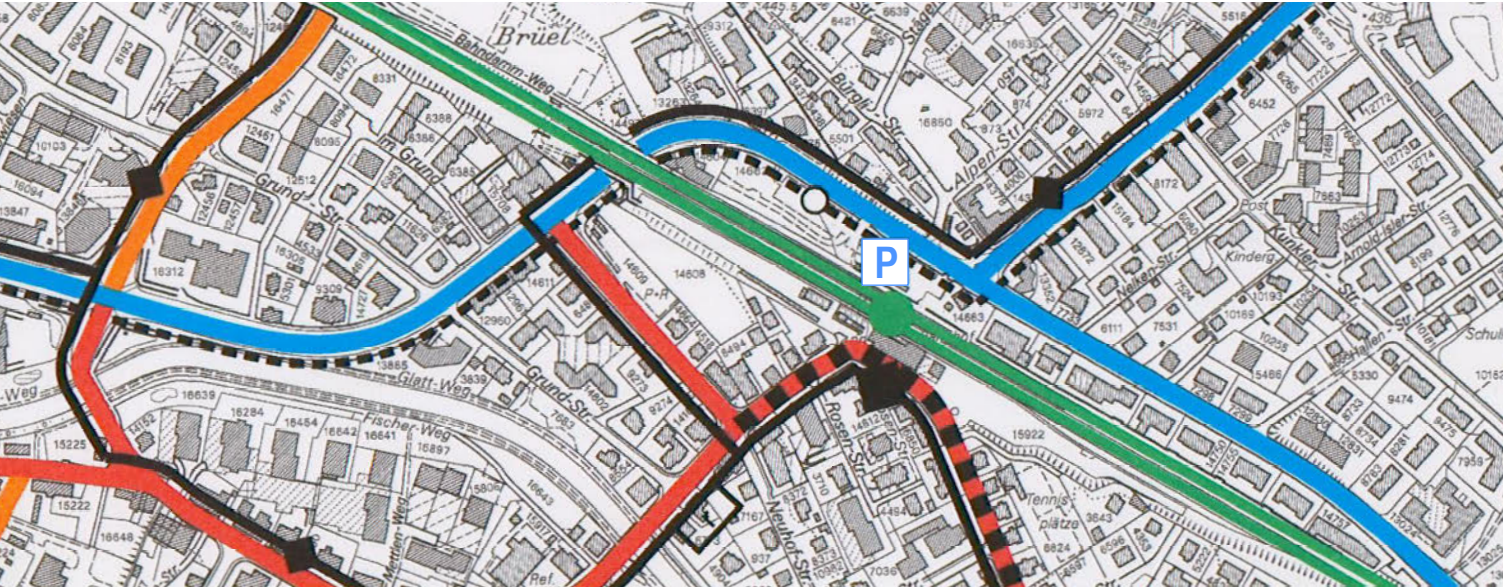

Revisionsplan

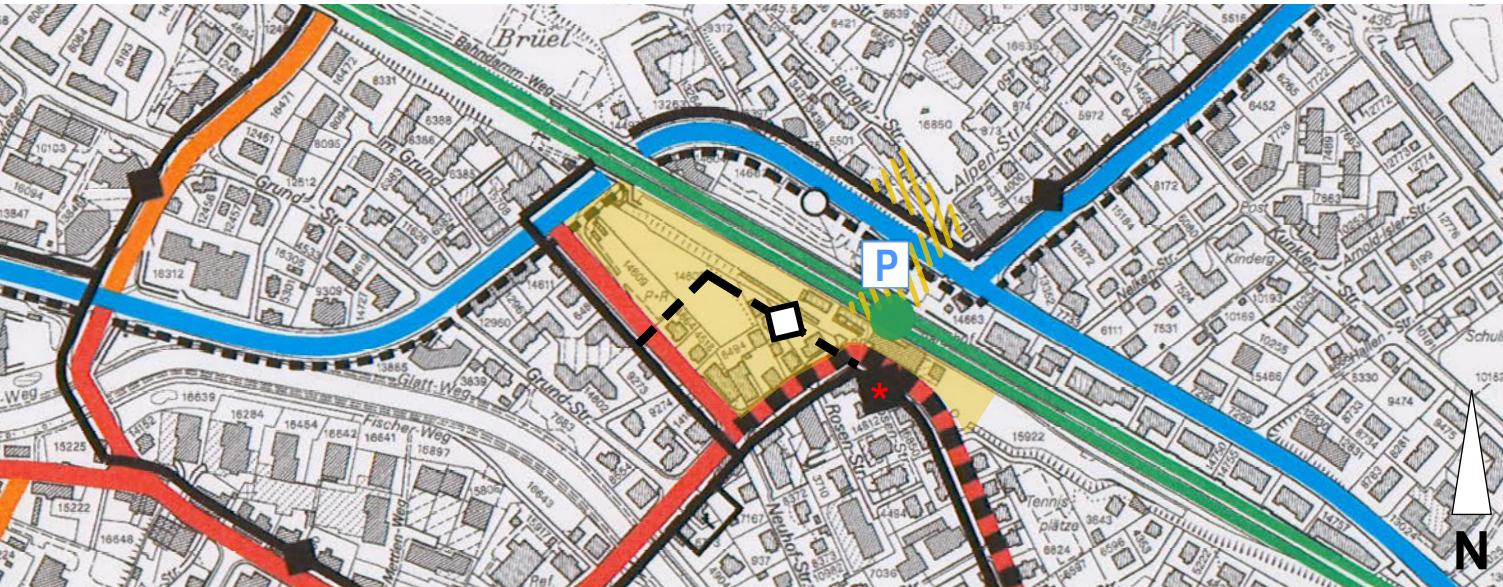

Legende

Kommunale Festlegungen

Bestehend



Geplant



Sammelstrasse

zur Umklassierung vorgesehen

Übrige Gemeindestrasse

Buslinie mit Haltestelle

regionale Festlegung

Neukonzeption Bushof

Ausbau Personenunterführung
inkl. Ausgang Nord

Haltestelle zur Aufhebung vorgesehen

Übergeordnete Festlegungen

Bestehend



Geplant



Staatsstrassen

Parkierungsanlage

Bahnlinie doppelspurig

Eisenbahnlinie mit Haltestelle

Glattalbahn / Ringbahn mit Haltestelle

Buslinie mit Umsteigehaltestelle