




Stadt Dübendorf

Kanton Zürich

Gültig

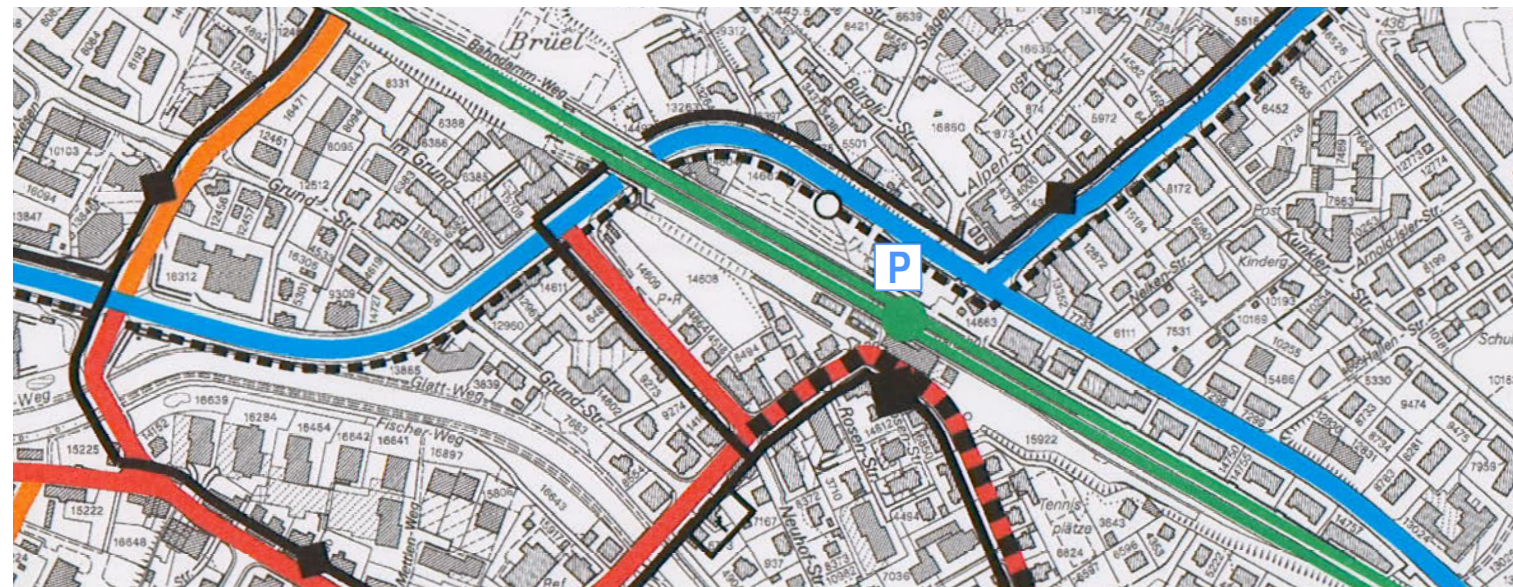

# Bushof Dübendorf Teilrevision kommunaler Richtplan "Verkehr"

Situation 1:5'000

Vom Gemeinderat festgesetzt am:

Namens des Gemeinderates

Der Präsident:


Die Ratssekretärin:

Von der Baudirektion genehmigt am:

Für die Baudirektion:

BDV Nr.

Revisionsplan

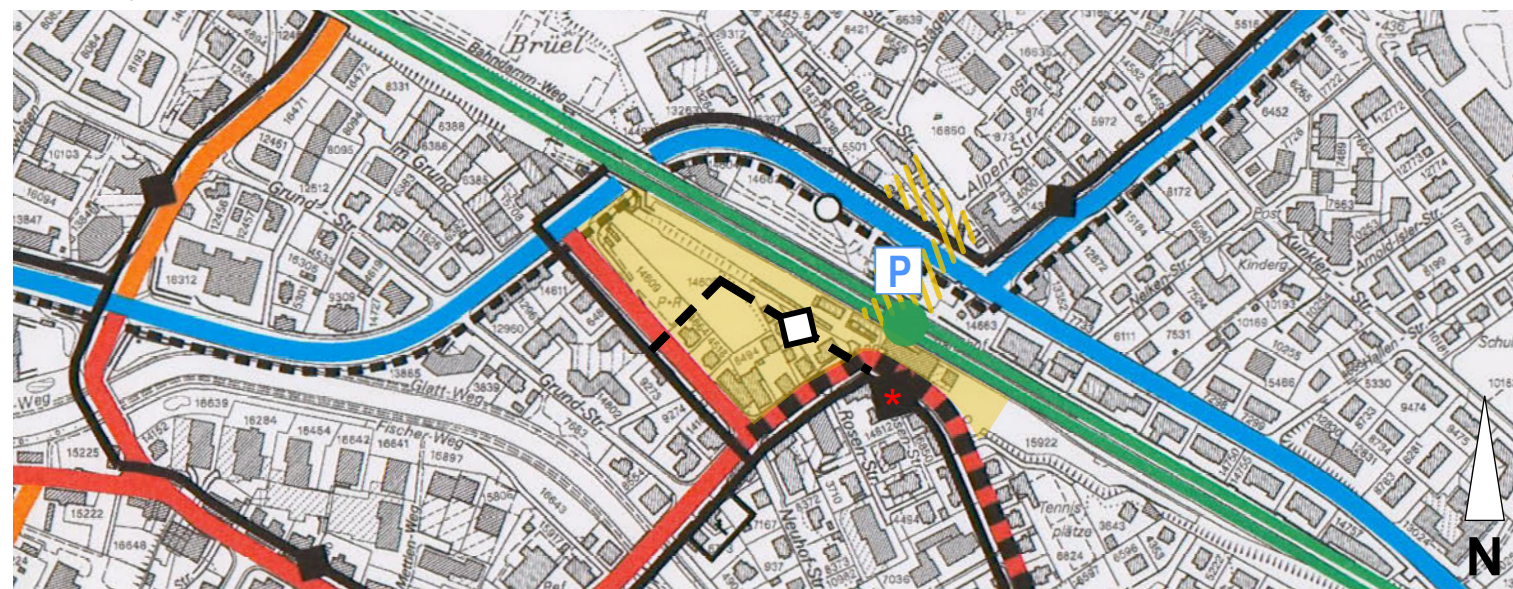

Dübendorf, 20. Mai 2022 / du.1316

Plan-Nummer	Version: 2.0	
1	Format: A3	
	Datum:	Visum:
Erstellt:	28.03.2022	Ahc
Geprüft:	28.03.2022	Kol
Druckdatum:	20.05.2022	



Gossweiler Ingenieure AG  
Neuhofstrasse 34  
8600 Dübendorf  
Telefon 044 802 77 11  
www.gossweiler.com

## Legende

### Kommunale Festlegungen

Bestehend



Geplant



Sammelstrasse




Übrige Gemeindestrasse



Buslinie mit Haltestelle



regionale Festlegung

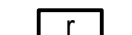

Neukonzeption Bushof



Ausbau Personenunterführung  
inkl. Ausgang Nord



Haltestelle zur Aufhebung vorgesehen

### Übergeordnete Festlegungen

Bestehend



Staatsstrassen



Parkierungsanlage



Bahnlinie doppelspurig



Eisenbahnlinie mit Haltestelle



Glattalbahnhof / Ringbahn mit Haltestelle



Buslinie mit Umsteigehaltestelle